

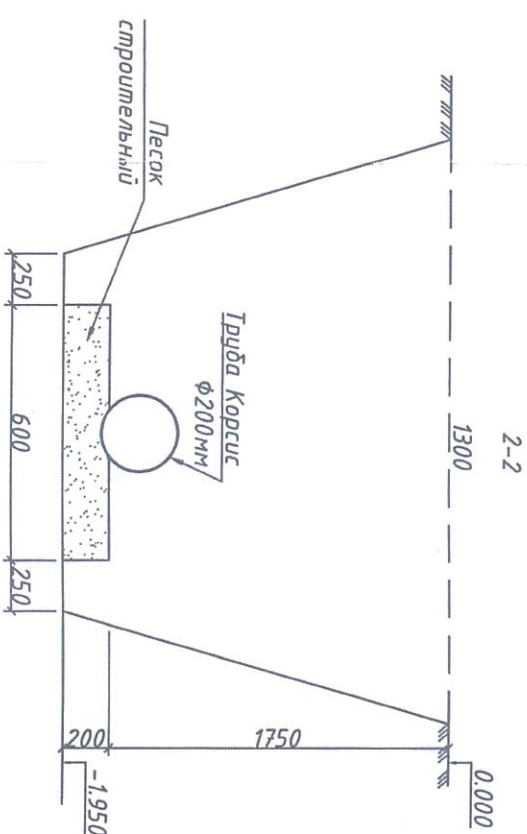
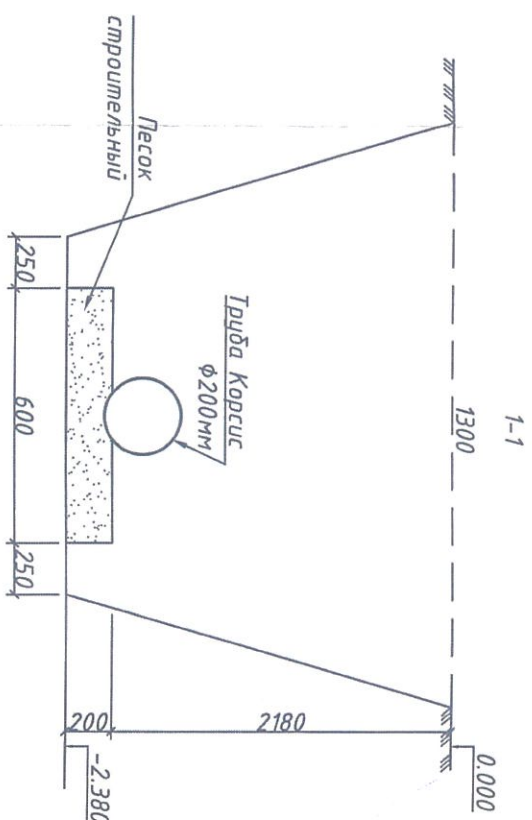


Исполнительная схема № 121.
Монтаж трубопровода от соединительной камеры до емкости с насосным оборудованием.

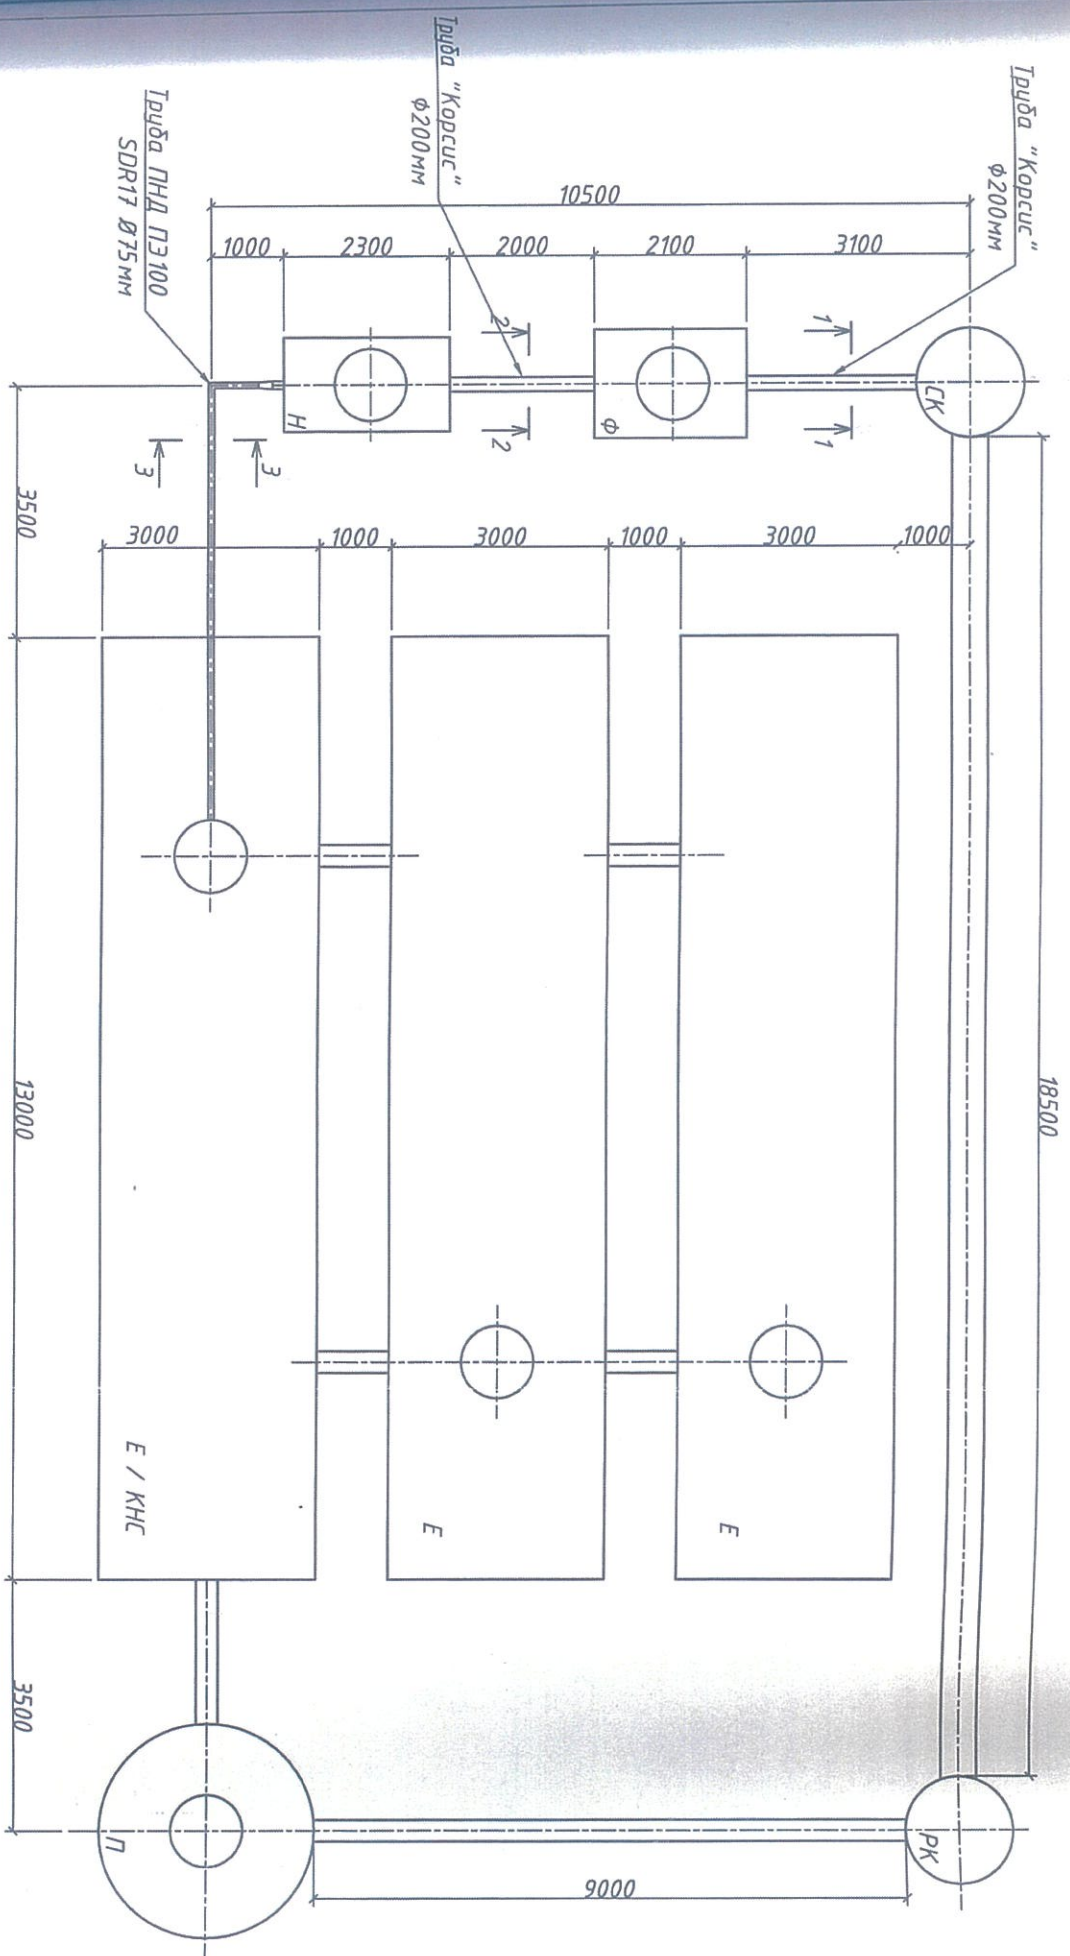

Спецификация

№ п/п	Наименование материалов и оборудования	Единица измерения	Количество
1	Труба Корсис Ø 200мм	м.п.	5,1
2	Труба ПНД ПЗ100 SDR17 Ø75	м.п.	5,5

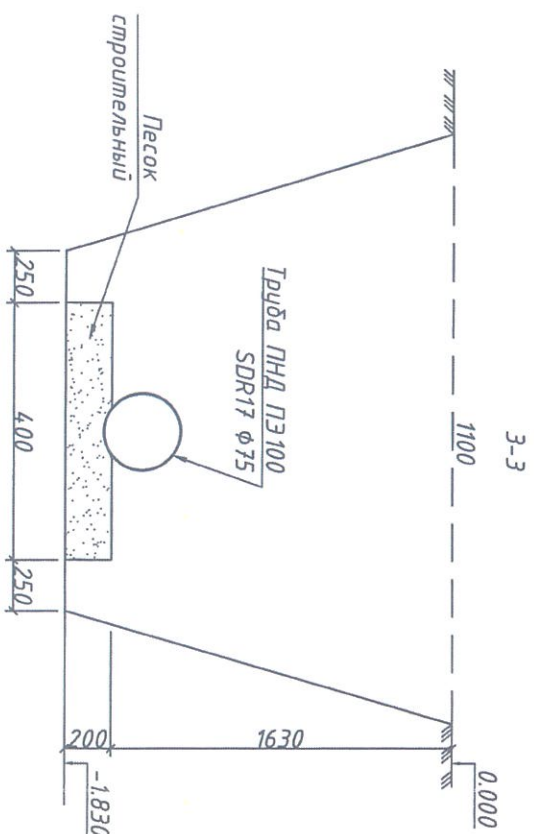

Примечание:

1. Все размеры указаны в миллиметрах.

2. За относительные отметки 0,000 принята отметка планировки, соответствующая абсолютной отметке - 4,15 в Балтийской системе высот.

Должность	Фамилия И.О.	Подпись	Дата
Главный инженер ООО	Исхоркин Р.Г.		08.08.17
Инженерные системы	Шильга Ю.Ф.		08.08.17
Проектировщик работ ООО			
Инженерные системы			
Инженер-геодезист ООО	Бозылев Р.В.		08.08.17
Инженерные системы			

ООО "Инженерные системы"

Исполнительный документ составлен правильно и соответствует действительному положению на местности.

Исполнительная схема № 121. Монтаж трубопровода от соединительной камеры до емкости с насосным оборудованием.	Разрешение № РУ 25308000-218-2016 от 05.12.2016г.
--	--